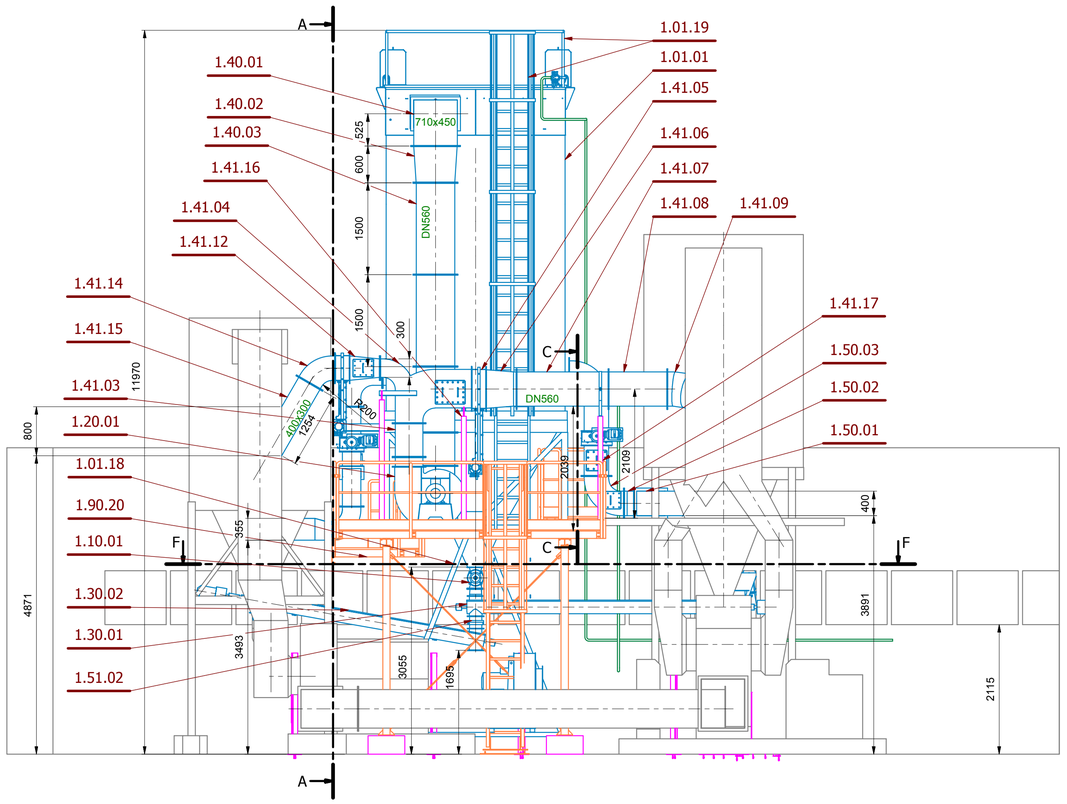

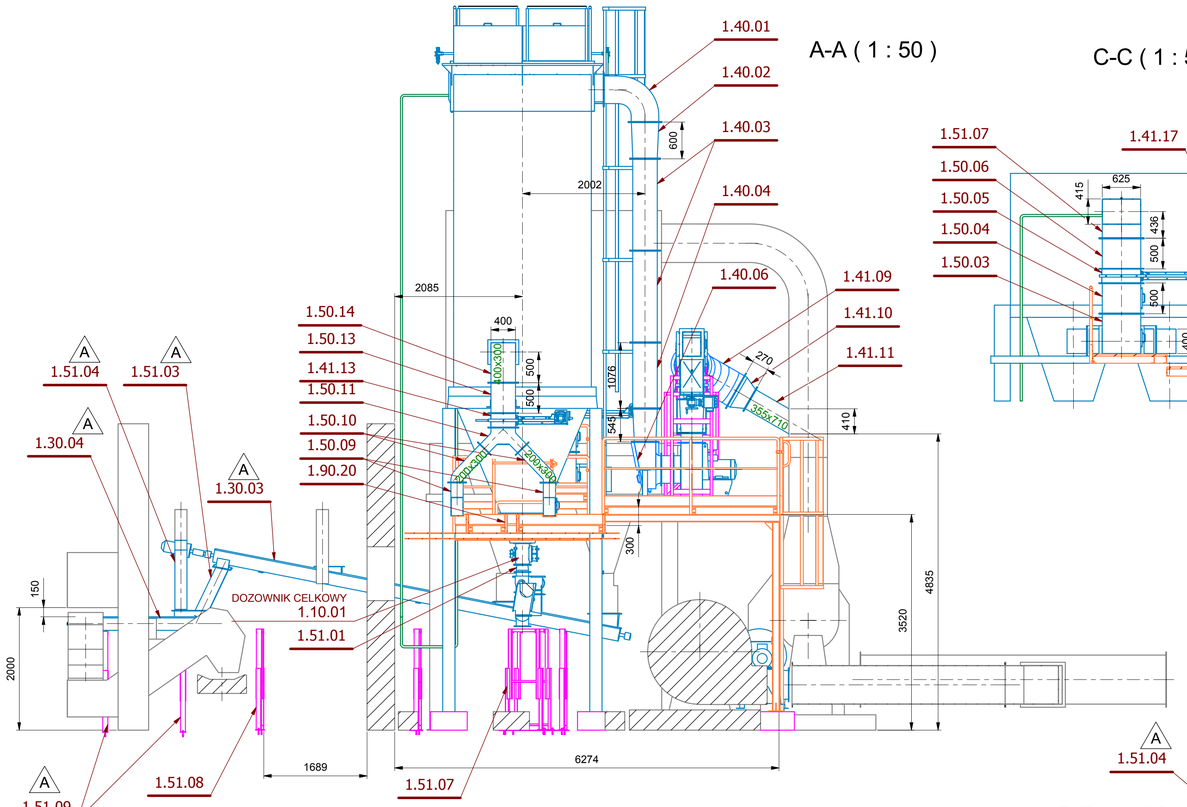

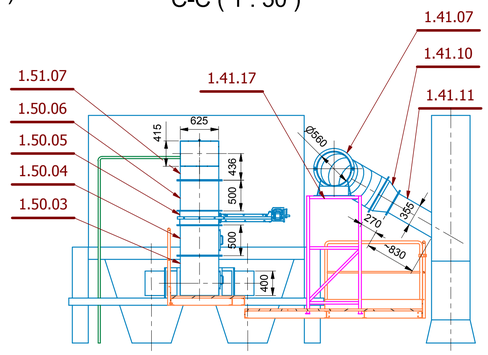

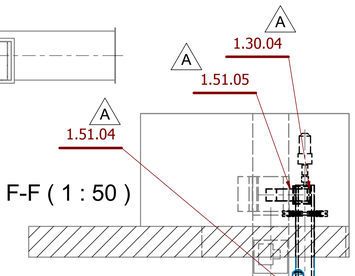

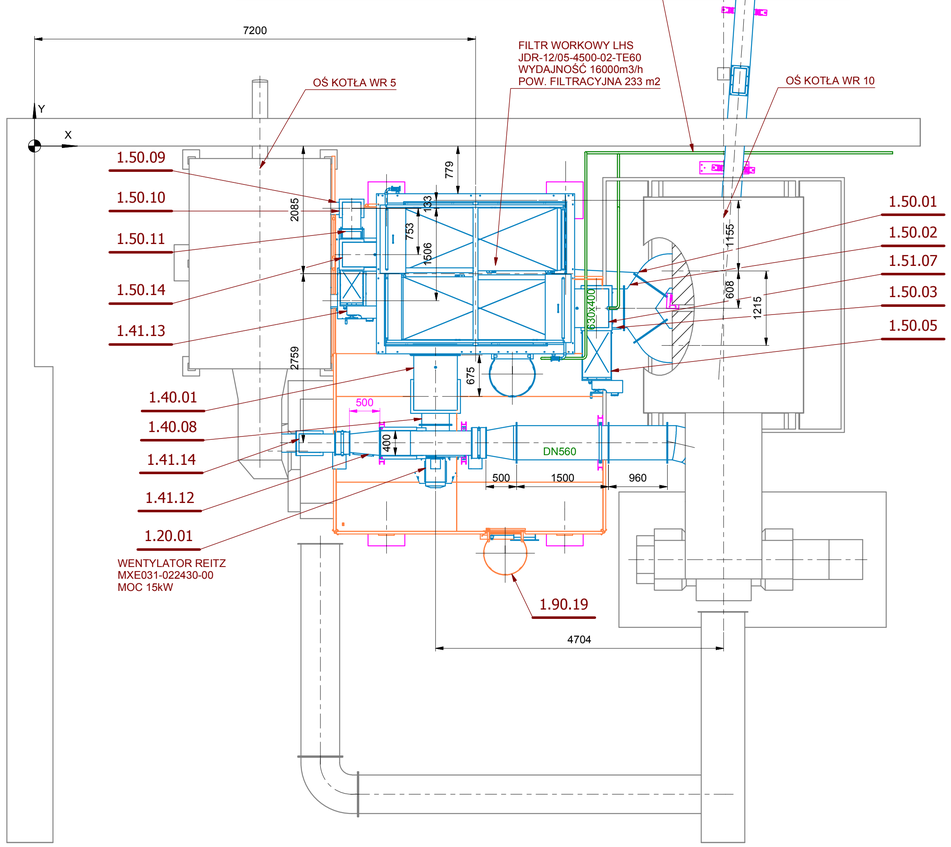

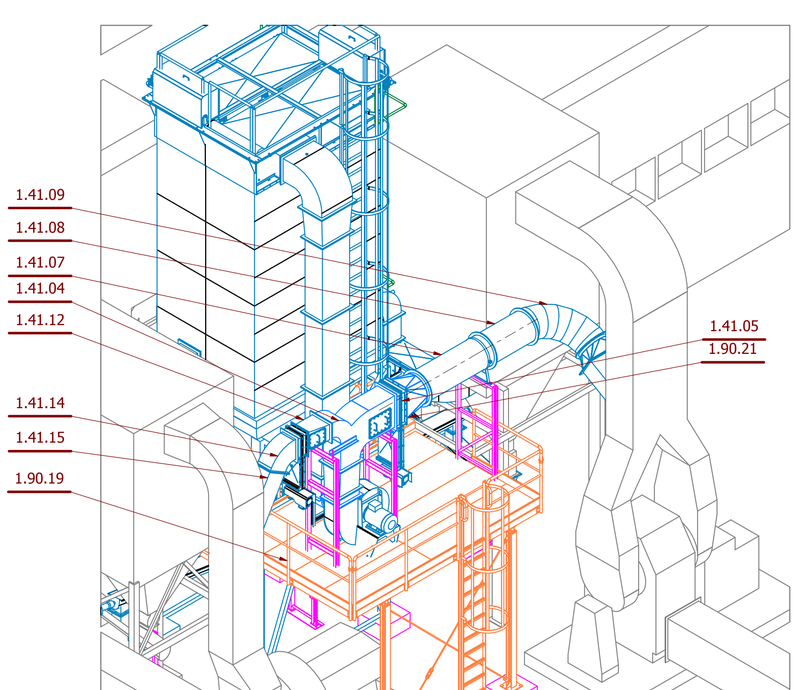

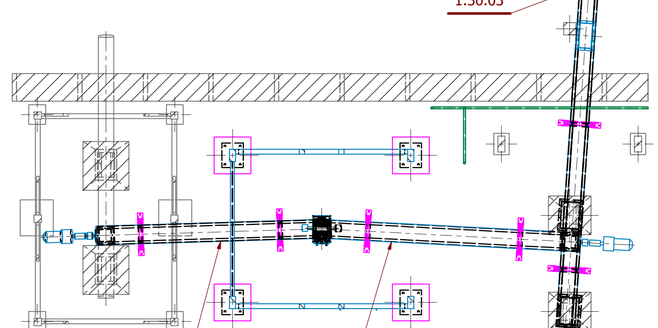

-NOWA INSTALACJA
-FUNDAMENTY/PODPORY
-ISTNIEJĄCA INFRASTRUKTURA
-INSTALACJA SPREZ. POWIETRZA
-NOWE PODESTY

INFORMACJE ZAWARTE NA RYSUNKU SĄ POUFNE I SĄ WŁASNOŚCIĄ LHS CLEAN AIR SYSTEMS

MODERNIZACJA INSTALACJI ODPYLANIA DLA DWÓCH KOTŁÓW TYPU WR 10-011 I WR 5

LHS clean air systems
PL-65-119 Zielona Góra, ul. Sulechowska 8
www.lhs.at

Rev	Opis zmiany	Data	Podpis
A	Dodanie przenośnika 1.30.04, podpór i zmiana kanałów	10.2015	

Obiekt	KOTŁOWNIA K-3 W KARTUZACH				
Inwestor	ZEC SPEC-PEC Sp. z o.o. ul. Franciszka Sędzickiego 26D, 83-300 Kartuzy				
Adres obiektu	83-300 Kartuzy, ul. Franciszka Sędzickiego 38				
Tytuł rysunku	INSTALACJA ODPYLANIA - PROJEKT POWYKONAWCZY				
Numer rys.	LP00023-P001-15		Zmiana	Skala 1 : 50	Format ark. A1
	Imię i Nazwisko	Upr. Bud.	Data	Podpis	
Projektant	inż. Zbigniew Frączak		10.2015		
Sprawdził	mgr inż. Elżbieta Kowalska	80/87/UW	10.2015		

C:\Archiwum\Archiwum\Aktualne\1.0 PLY\LP00023\P001\15\LP00023-P001-15.dwg